Metszet A-A

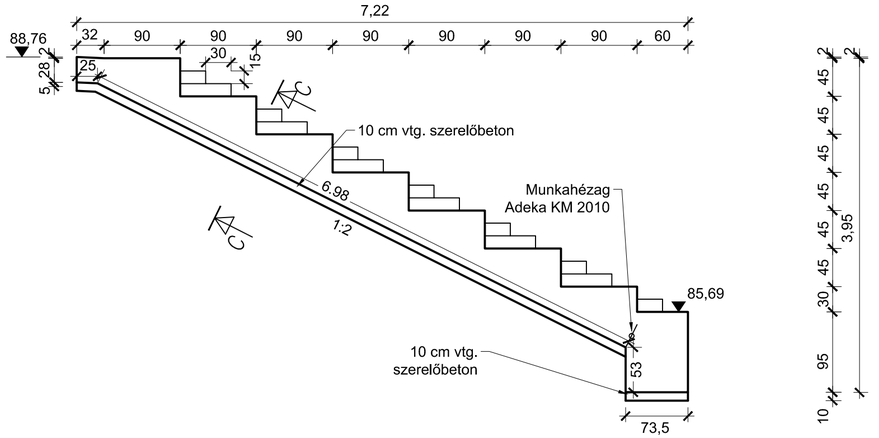

Metszet B-B

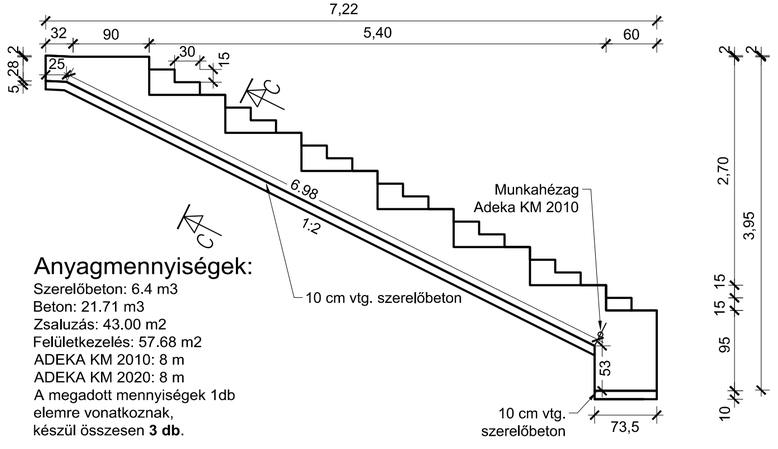

Anyagmennyiségek:

Szerelőbeton: 6.4 m3
Beton: 21.71 m3
Zsaluzás: 43.00 m2
Felületkezelés: 57.68 m2
ADEKA KM 2010: 8 m
ADEKA KM 2020: 8 m
A megadott mennyiségek 1db elemre vonatkoznak, készül összesen **3 db**.

Felülnézet

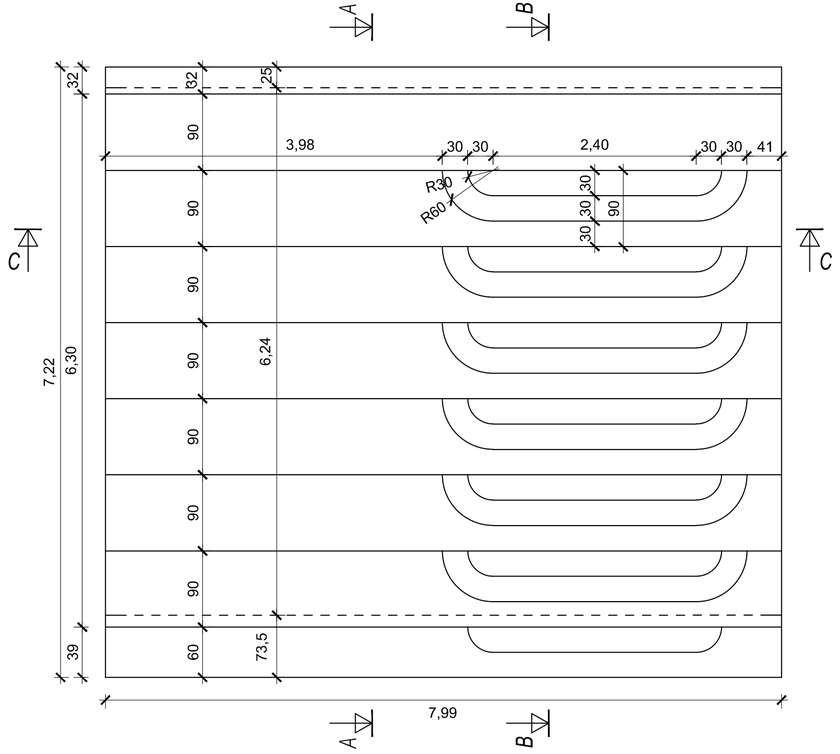

Metszet C-C

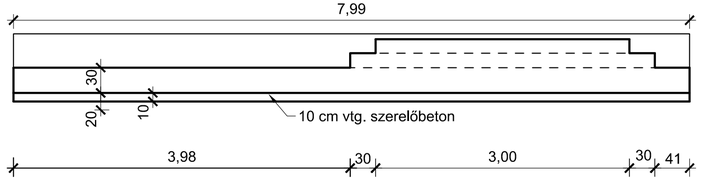

Megjegyzések:

Vasbeton: C30/37-XC4-XF2(H)-XD1-XV2(H)-24-F3 (MSZ-4798-1:2004)

Szerelőbeton: C8/10-X0b(H)-32-F1 (MSZ-4798-1:2004)

Betonacél: ϕ6 B 240A (EC)
ϕ8-tól B 500A (EC)

Betontakarás: - általánosan 4,0 cm
- csatlakozó felületeknél 3,0 cm

Minimáli toldási hossz: 36d

A külön nem jelölt élek 2/2 cm-es lesarkítással készülnek.

A lépcsőfokokat 2-3 mm kifelé való lejtéssel kell kialakítani, majd a beton megszilárdulását követően érdesíteni kell.

Az Adeka KM 2020 vízzáró gumiszalag az egyenletesre lecsiszolt, pormentes felületre, a lemez vastagságának a közepére kerül Adeka ragasztóval felragasztásra. Az Adeka KM 2020 vízzáró gumiszalag folytonos legyen és hegesztéssel kell toldani.

A munkahézagokba Adeka KM 2010 vízre duzzadó munkahézag szalagot kell beépíteni a betonozás folytatása előtt.

Az építkezés alatt a munkavédelmi és baleseti szabályokat maradéktalanul be kell tartani.

Dátum	Mód. jelölés	Mód. értesítő sz.	Módosítás oka	Tervező	Ellenőr

Építtető: KÖZÉP-TISZA-VIDÉKI KÖRNYEZETVÉDELMI ÉS VÍZÜGYI IGAZGATÓSÁG, SZOLNOK

Közös kivitelezési fővállalkozók: KÖTIVÍÉP'B Kft. - Duna Aszfalt Kft. - HÍDÉPÍTŐ SPECIÁL Kft.

Generáltervező: REVIVO KÖRNYEZETVÉDELMI ÉS MÉLYÉPÍTÉSTERVEZŐ KFT.
1102 Budapest, Szent László tér 20. Tel: 431-7360 Tel/fax: 261-2438 email: revivo@revivokft.hu

Ügyvezető igazgató:	Generáltervező:	Ellenőr:	Generáltervező munkaszáma:
Kovács Ildikó	dr. Kristóf János	Sándor Géza	0017/2012

Terv címe:
„Árvízvédelmi fővédvonal fejlesztése, Szolnok város térségi fejlesztése a jobb parti árvízvédelmi szakaszon (10.02. árvízvédelmi szakasz)"
Projekt száma: **KEOP-2.1.1/2F/09-2010-0002 EU-Kohéziós Alap**

65+481 - 66+458 tkm közötti "Tiszaparti sétány" árvízvédelmi fővédvonal fejlesztése

MEGVALÓSULÁSI TERV

Munkarész felelős tervezője: VIZITERV CONSULT KFT
1149 Budapest XIV., Angol u. 32.
Tel.: 384-4224, Fax.: 364-2429
Email: titkarsag@viziterv.hu

Tervező munkaszáma: 1402

Munkarész: Tisza jobb parti árvízvédelmi fővédvonal fejlesztése a 65+481 tkm és a Tiszavirág híd között

Munkarész-szám: M-1.2-3

Rajz címe: Lépcső zsaluzási terve II.

Rajzszám: 7.3.2.1

Ügyvezető igazgató:	Műszaki igazgató:	Projektfelelős:	Felelős tervező:	Tervező:	Ellenőr:	Méretarány:
Farkas Péter	T-né Bajcsay Eszter	Dr. Bezdán Mária	Garami Ferenc	Szabó Bence	Dr. Kertai István	1 : 50

Alapszint: mB.f.

Ez a terv szerzői jogvédelem alatt áll.

Kelt: 2014.07. hó